


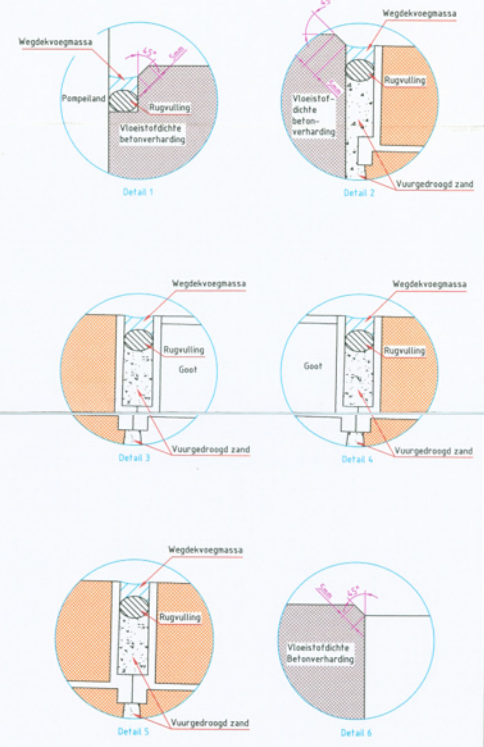






Renvooi

- 01 Lijnafwatering d.n.v. sfcelsgoet
 - 02 Slovangput met een inhoud van 3500 ltr. (voorzien van komo-certificaat)
 - 03olie- en benzineafscheider met een capaciteit van 15 ltr./sec. (voorzien van komo-certificaat)
 - 04 Bestaande afleverzuil
 - 05 Bestaande tankautomaat
-  Vloestofdichte stielconverharding
Kleur: Grijs
 -  Vloestofdichte betonverharding
Kleur: Grijs
 -  Monitoringspijpbuis (geplaatst T1-02-2003)



HOOGTEMATEN IN MM T.O.V. BESTAANDE POMPEILAND

Project: Revisietekening vloestofdichte tank- en wasplaats NAU CON Industrial Cleaning	
Opdrachtgever: NAU CON Industrial Cleaning	
Locatie: Rijkswaardstraat 2 te Dordrecht	Ontwerper: Metters (NG)
Werk nr.: 12128	Plan nr.: 12021_01R_00
Schaal: 1:100	Datum: 24-04-2003
Formaat: A2	Status: Definitief
Get.: SvdW	
 	
Vink Aanspingsmaatschappij b.v. Postbus 39 3730 AB Barneveld Tel: 0362-496206 Fax: 0362-486400 E-mail: info@dink.nl Internet: www.vink.nl	
01R	
Publicatum 24-04-2003	

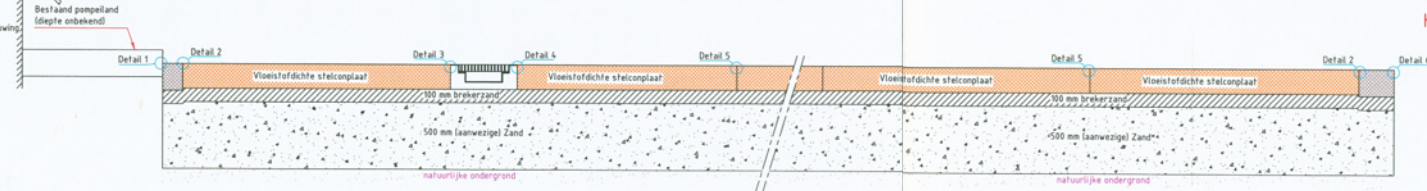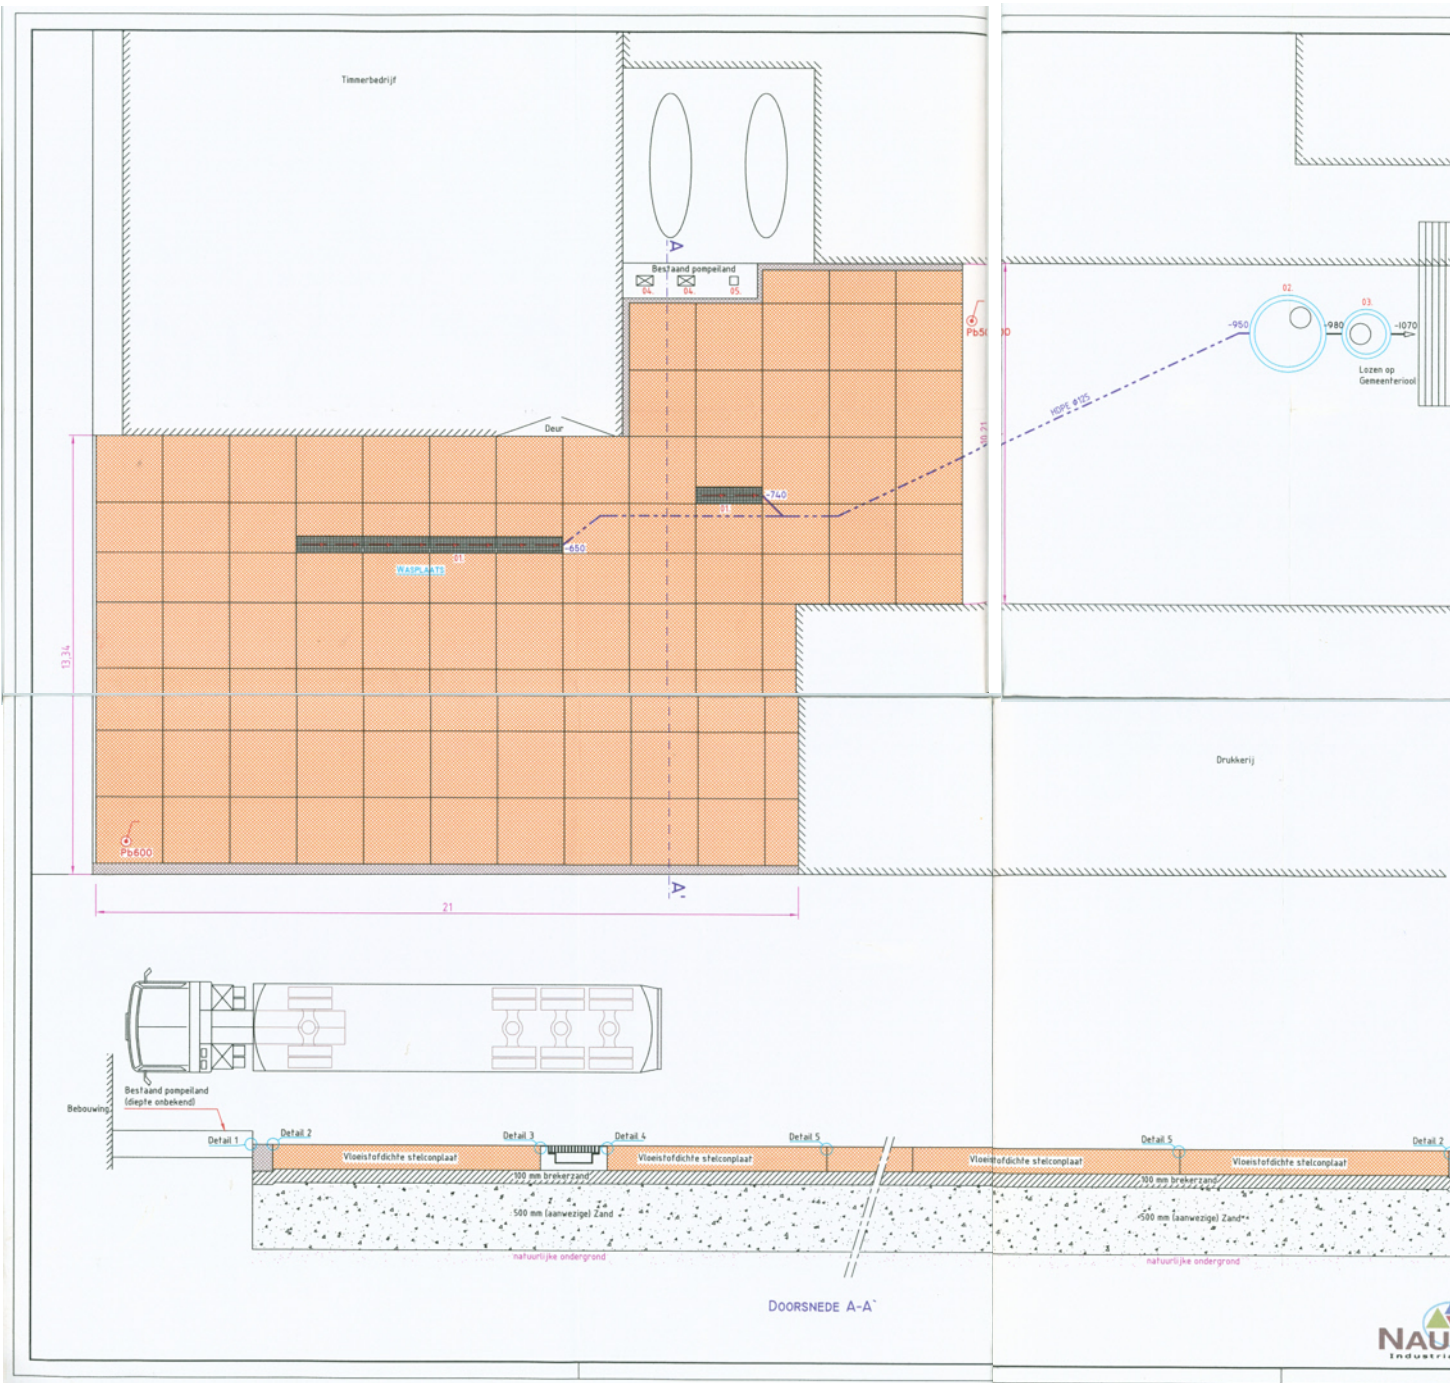

DOORSNEDEN A-A